


DEPARTEMENT DE LA LOIRE
**COMMUNE DE
 CIVENS**

RECOLEMENT RESEAUX ASSAINISSEMENT

PLAN TOPOGRAPHIQUE

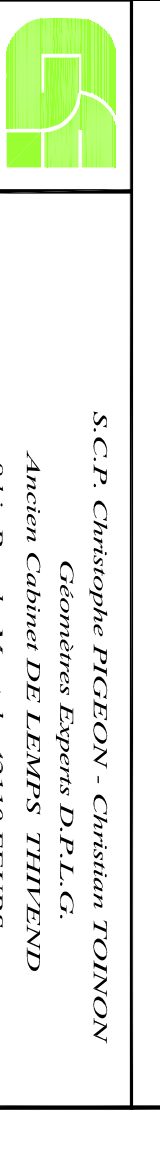

 Géomètres Experts D.P.L.G.
 8 bis Rue du Marais - 42110 FLEURS
 Tél : 04 77 30 00 00
 www.gemexperts.com

REF : 14 870

DATE : 13 DECEMBRE 2017

RATIFICATIONS : COORDONNEES PLANIMETRIQUES RATIFIEES AU SYSTEME NAD 93
 (Point national)
 COORDONNEES ALTIMETRIQUES RATIFIEES AU SYSTEME NGF
 (Point national)

MODIFICATIONS

Dates	N° DU PLAN
	1

7

6

5

4

3

A

A

NB : Tout travail sur réseaux doit être l'objet d'investigations complémentaires
 ● Position regard relevée
 ○ Position regard approximative
 --- Tracé réseau incertain
 --- Tracé réseau

